GESANGVEREIN ELLERSTADT
Bestandspläne

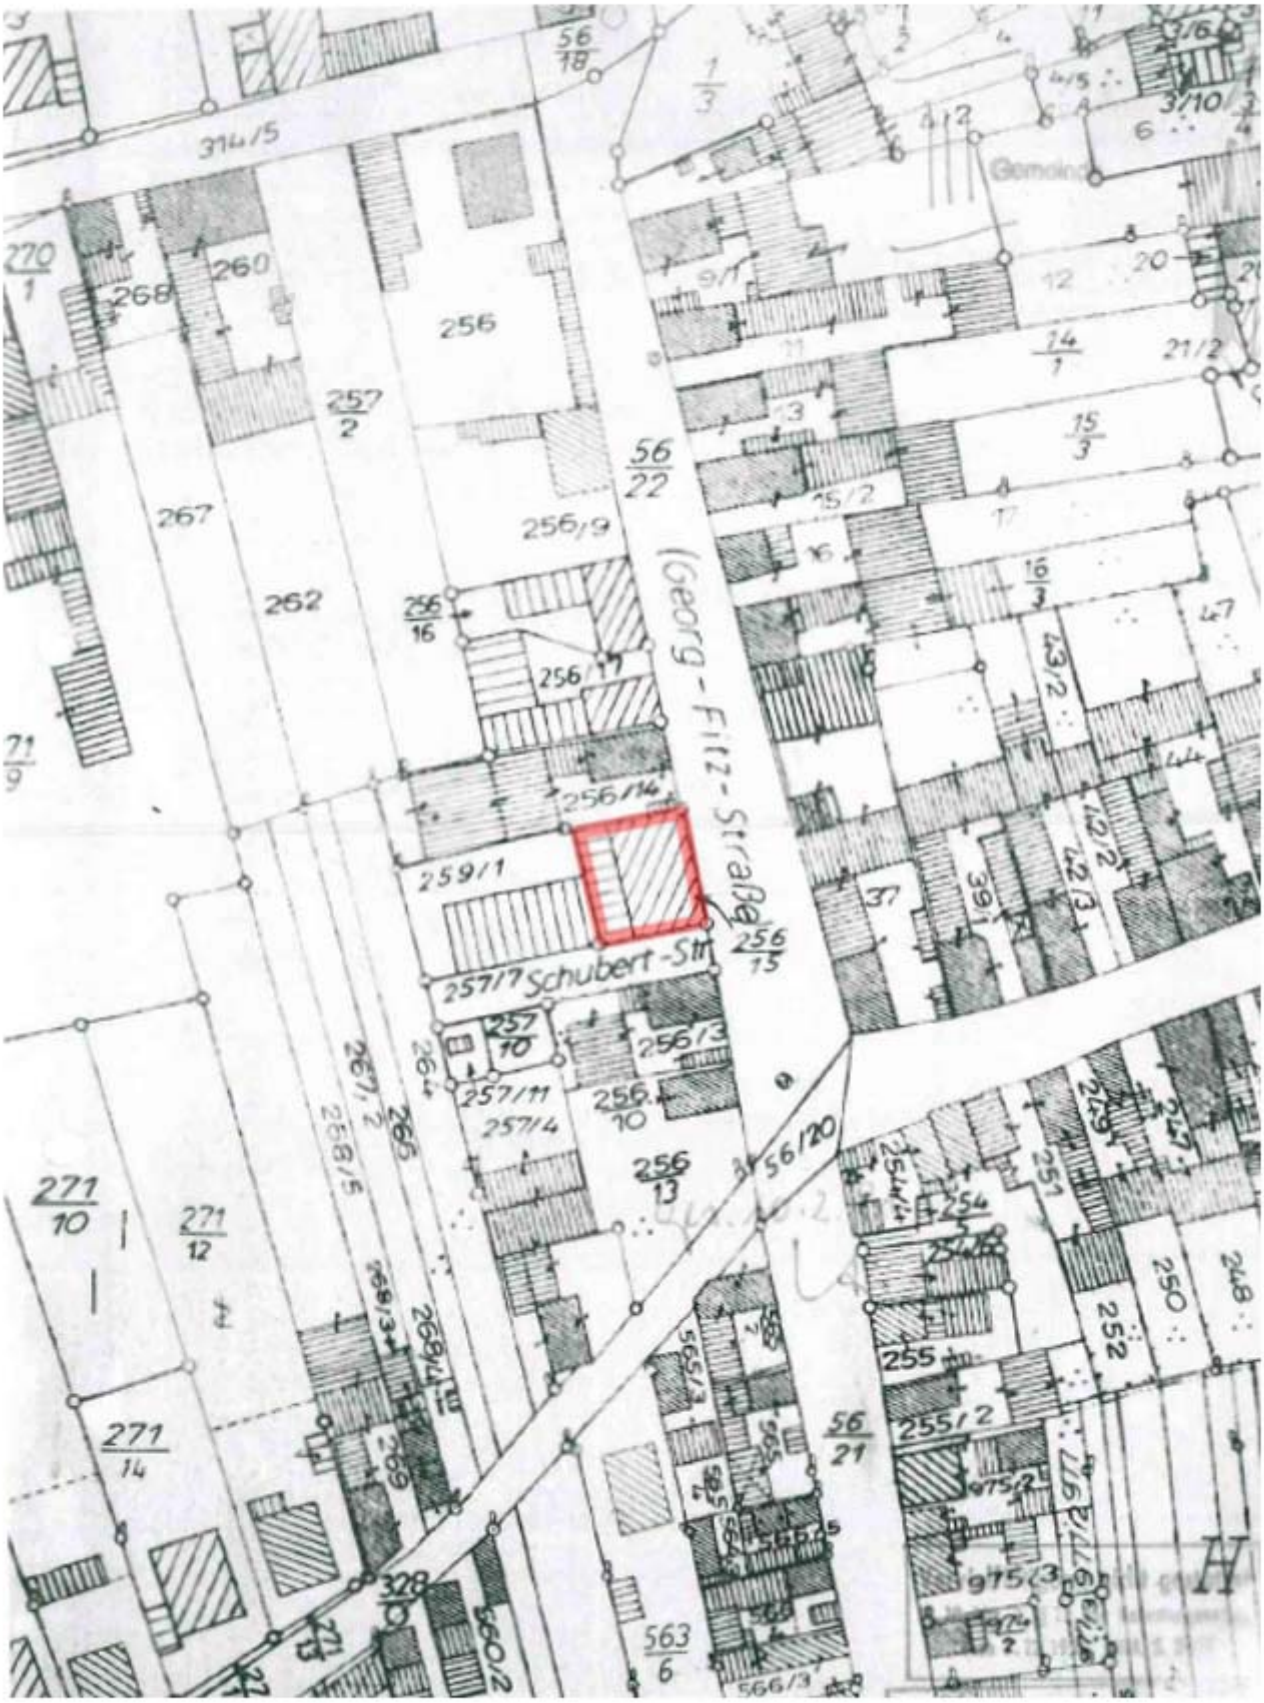

LAGEPLAN